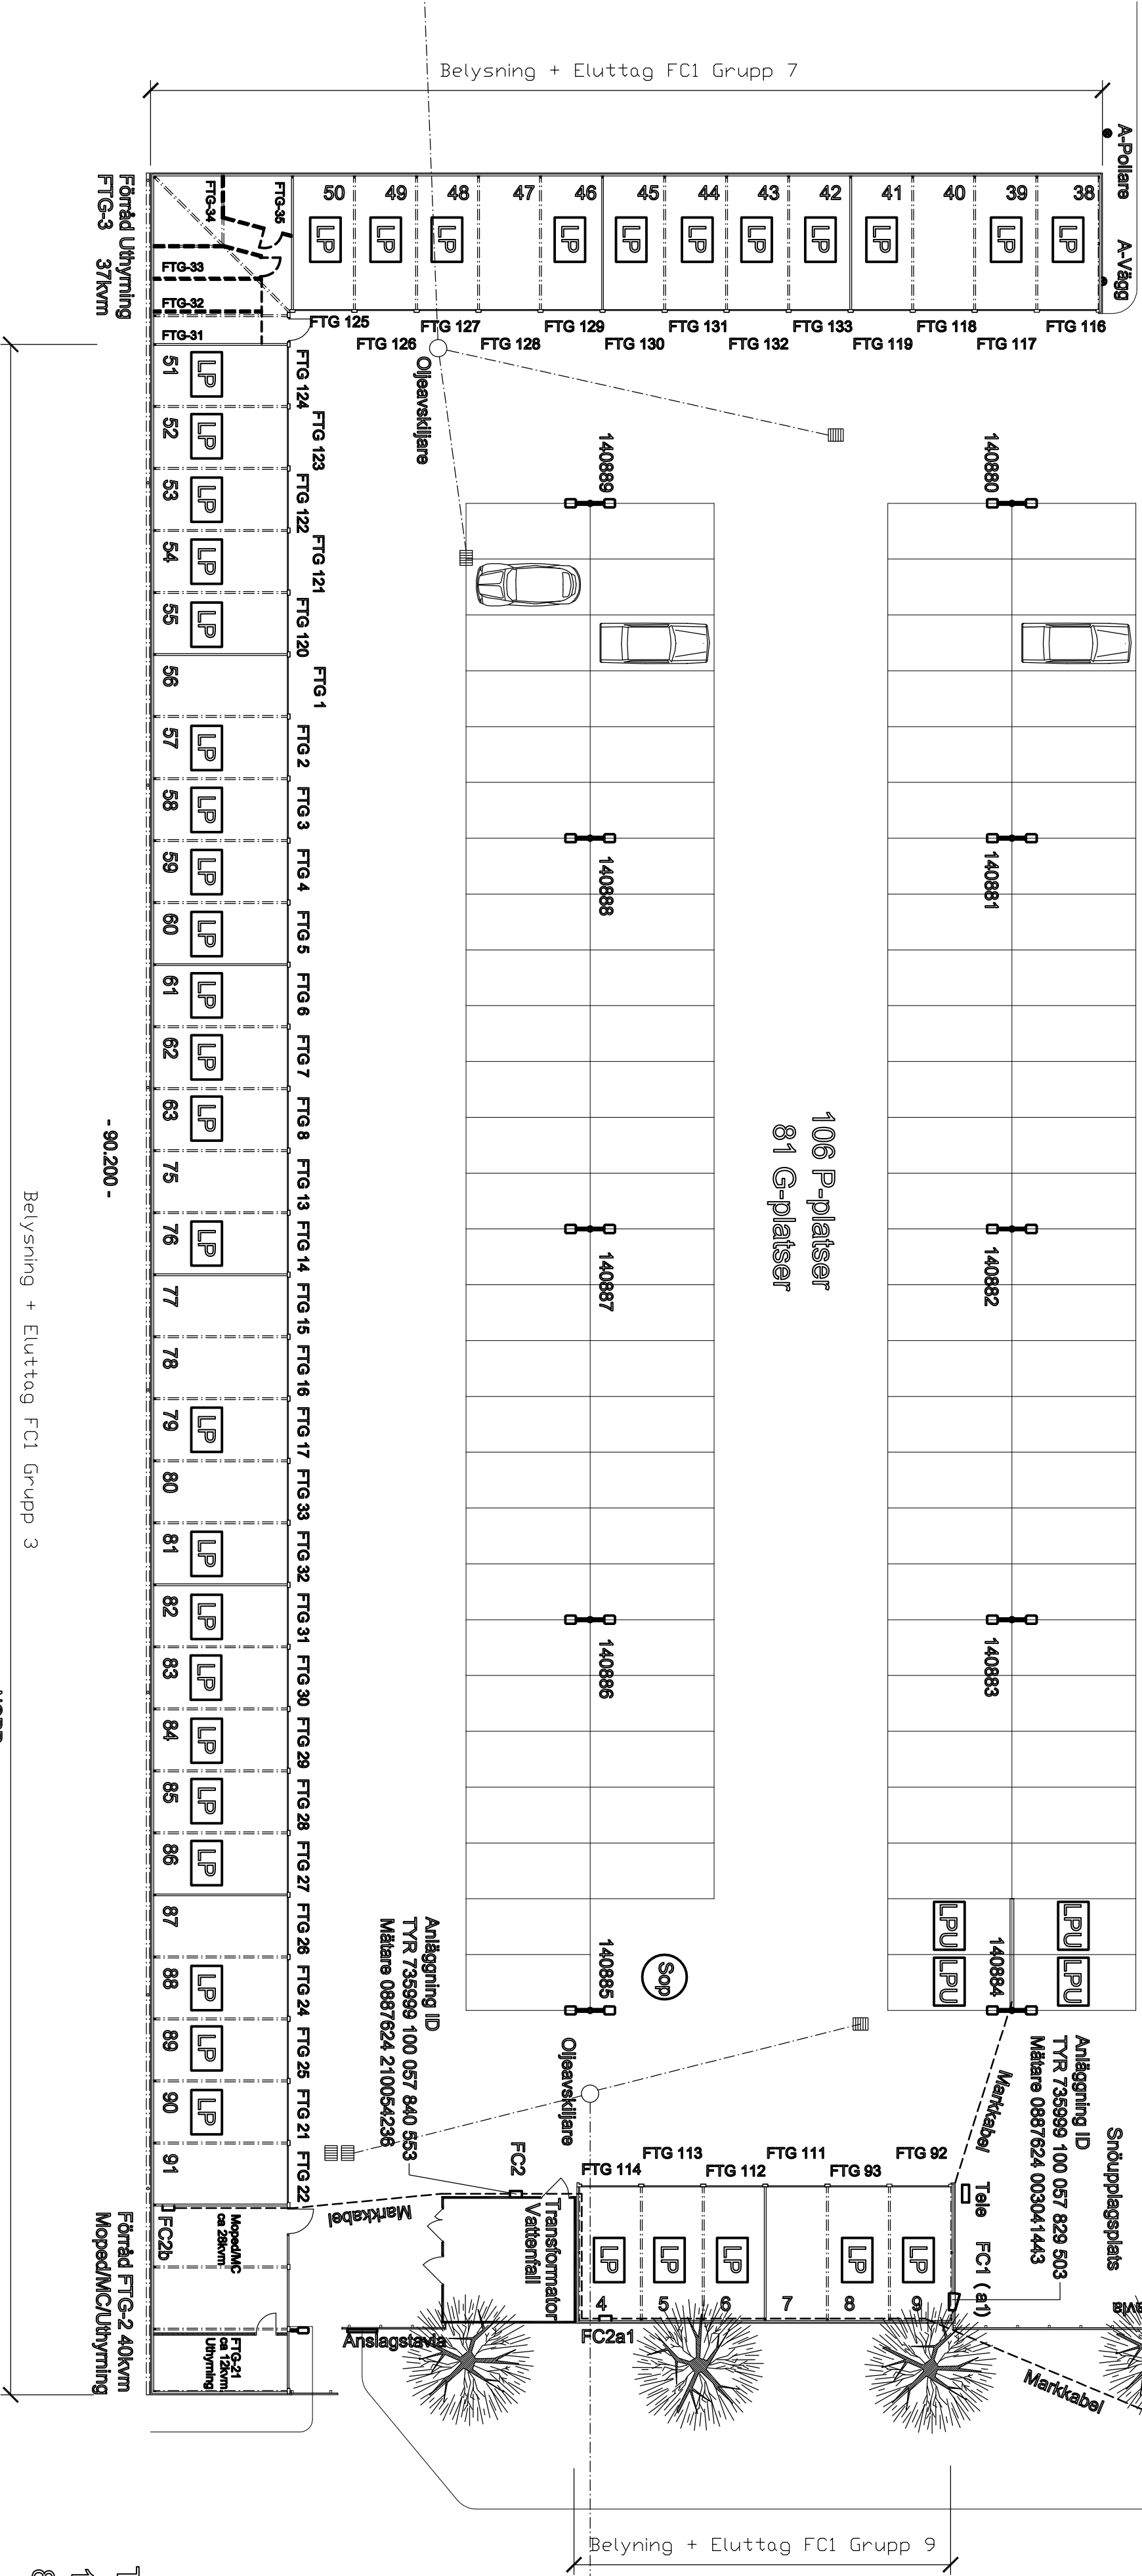
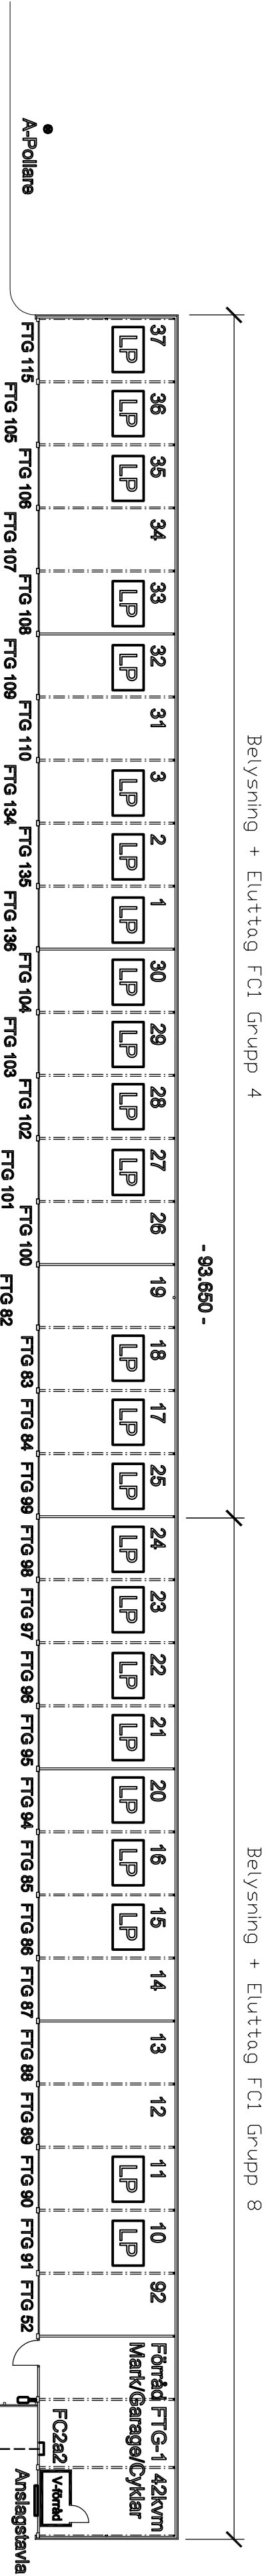


PORTÖPPNARE se Gruppöföckningar FC1 (a1) grupp 3, 5, 7 och 8

LP = 63 ST LADDPUNKTER

LP = 4 ST LADDPUNKTER UTOMHUS

SE DRIFT- och UNDERHÅLLSHANDLINGAR NEWEI 2023-2024

tex. 140886= Nummer gästbelysning

TOTALT FTG + BTG

106 + 62 = 168 P-platser

81 + 102 = 183 G-platser

TOTALT ANTAL LADDPUNKTER


FTG 63 st + BTG 66 st = 129st

TOTALT ANTAL LADDPUNKTER UTOMHUS

FTG 4 st + BTG 4 st = 8st

Garageplatsnummer 64-74 Vakanta

RELATIONSHANDLING 2024-04-12

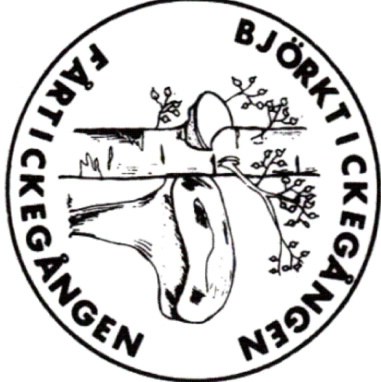

FÅRTICKEGÅNGENS SAMFÄLLIGHETSFÖRENING

org.nr 716420-5358

FÅRTICKEGÅNGEN GARAGE

Plan skala 1:100 (A1)

www.tickorna.se

E600-11B