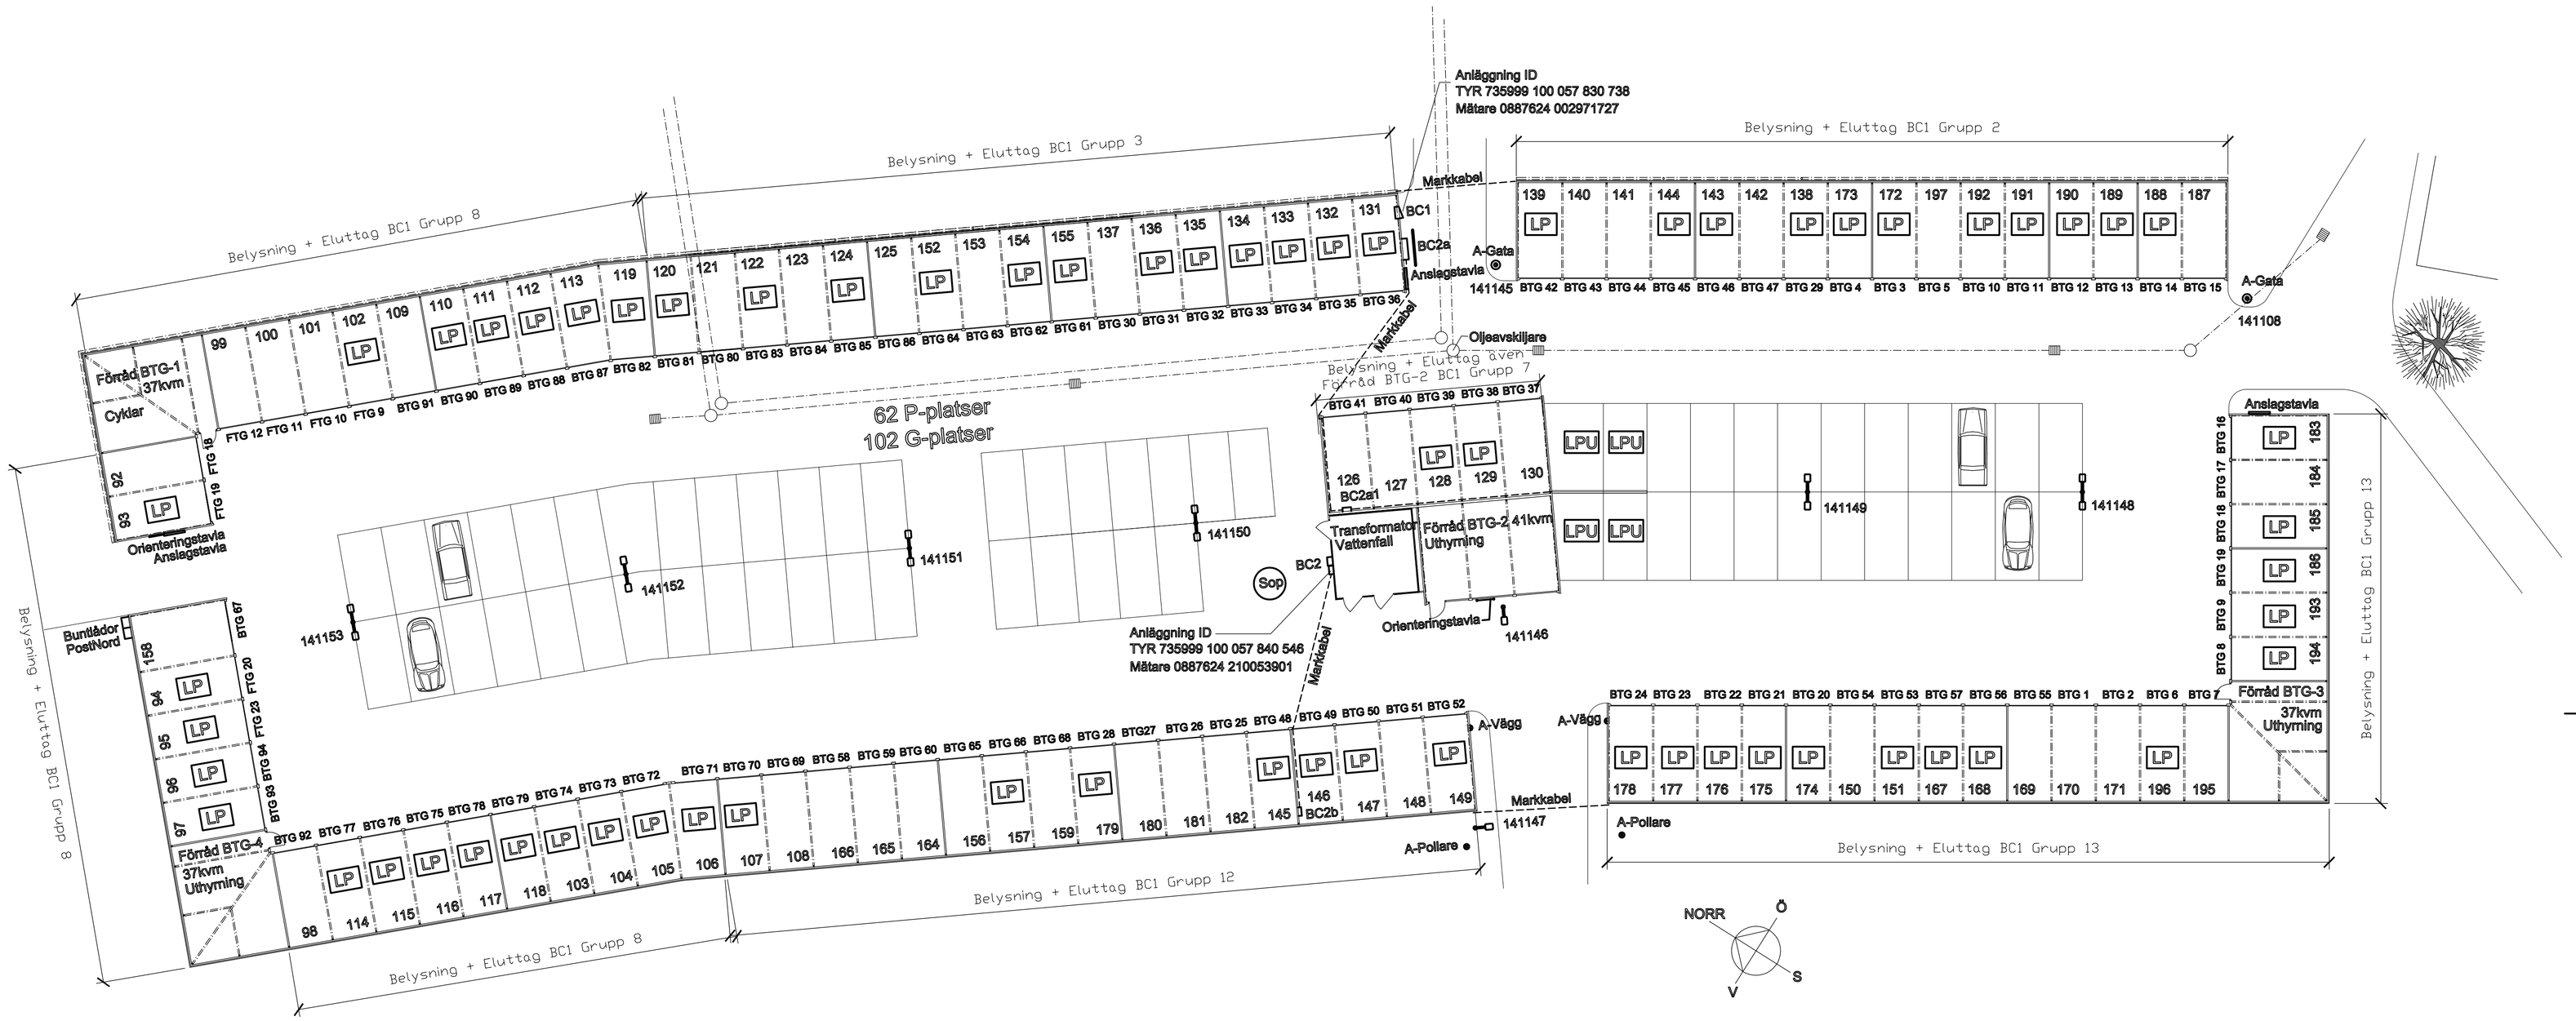

PORTÖPPNARE se Gruppförteckning BC1 grupp 17, 18 och 19 i egen enhet

LP = 66 ST LADDPUNKTER

LPU = 4 ST LADDPUNKTER UTOMHUS

SE DRIFT- och UNDERHÅLLSHANDLINGAR NewEl 2023-2024

tex. 141151= Nummer gatubelysning

RELATIONSHANDLING 2024-04-12

FÅRTICKEGÅNGENS SAMFÄLLIGHETSFÖRENING

org.nr 716420-5358 www.tickorna.se

BJÖRKTICKEGÅNGEN GARAGE

Plan skala 1:100 (A1) E600-10B